


~~Kreis Greifeld.~~  
~~Kreis Greifeld-Land.~~  
 Gemarkung Anrath Nr. 44.  
 Flur 18 W.

Maßstab 1:2500.

Auf Grund Königlicher Verordnung vom 3. Dezember 1913 vom 1. April 1914  
 ab von der Gemeinde Willlich zur Gemeinde Anrath übergetreten.  
 Abgezeichnet von der Karte von Willlich (Flur 18) und beibehalten bis  
 einschl. 1914 im April 1914 durch den Katasterassistenten Gebhardt.  
 Gegeben: Der Katasterinspektor

*Mühl*  
 Steuerat.

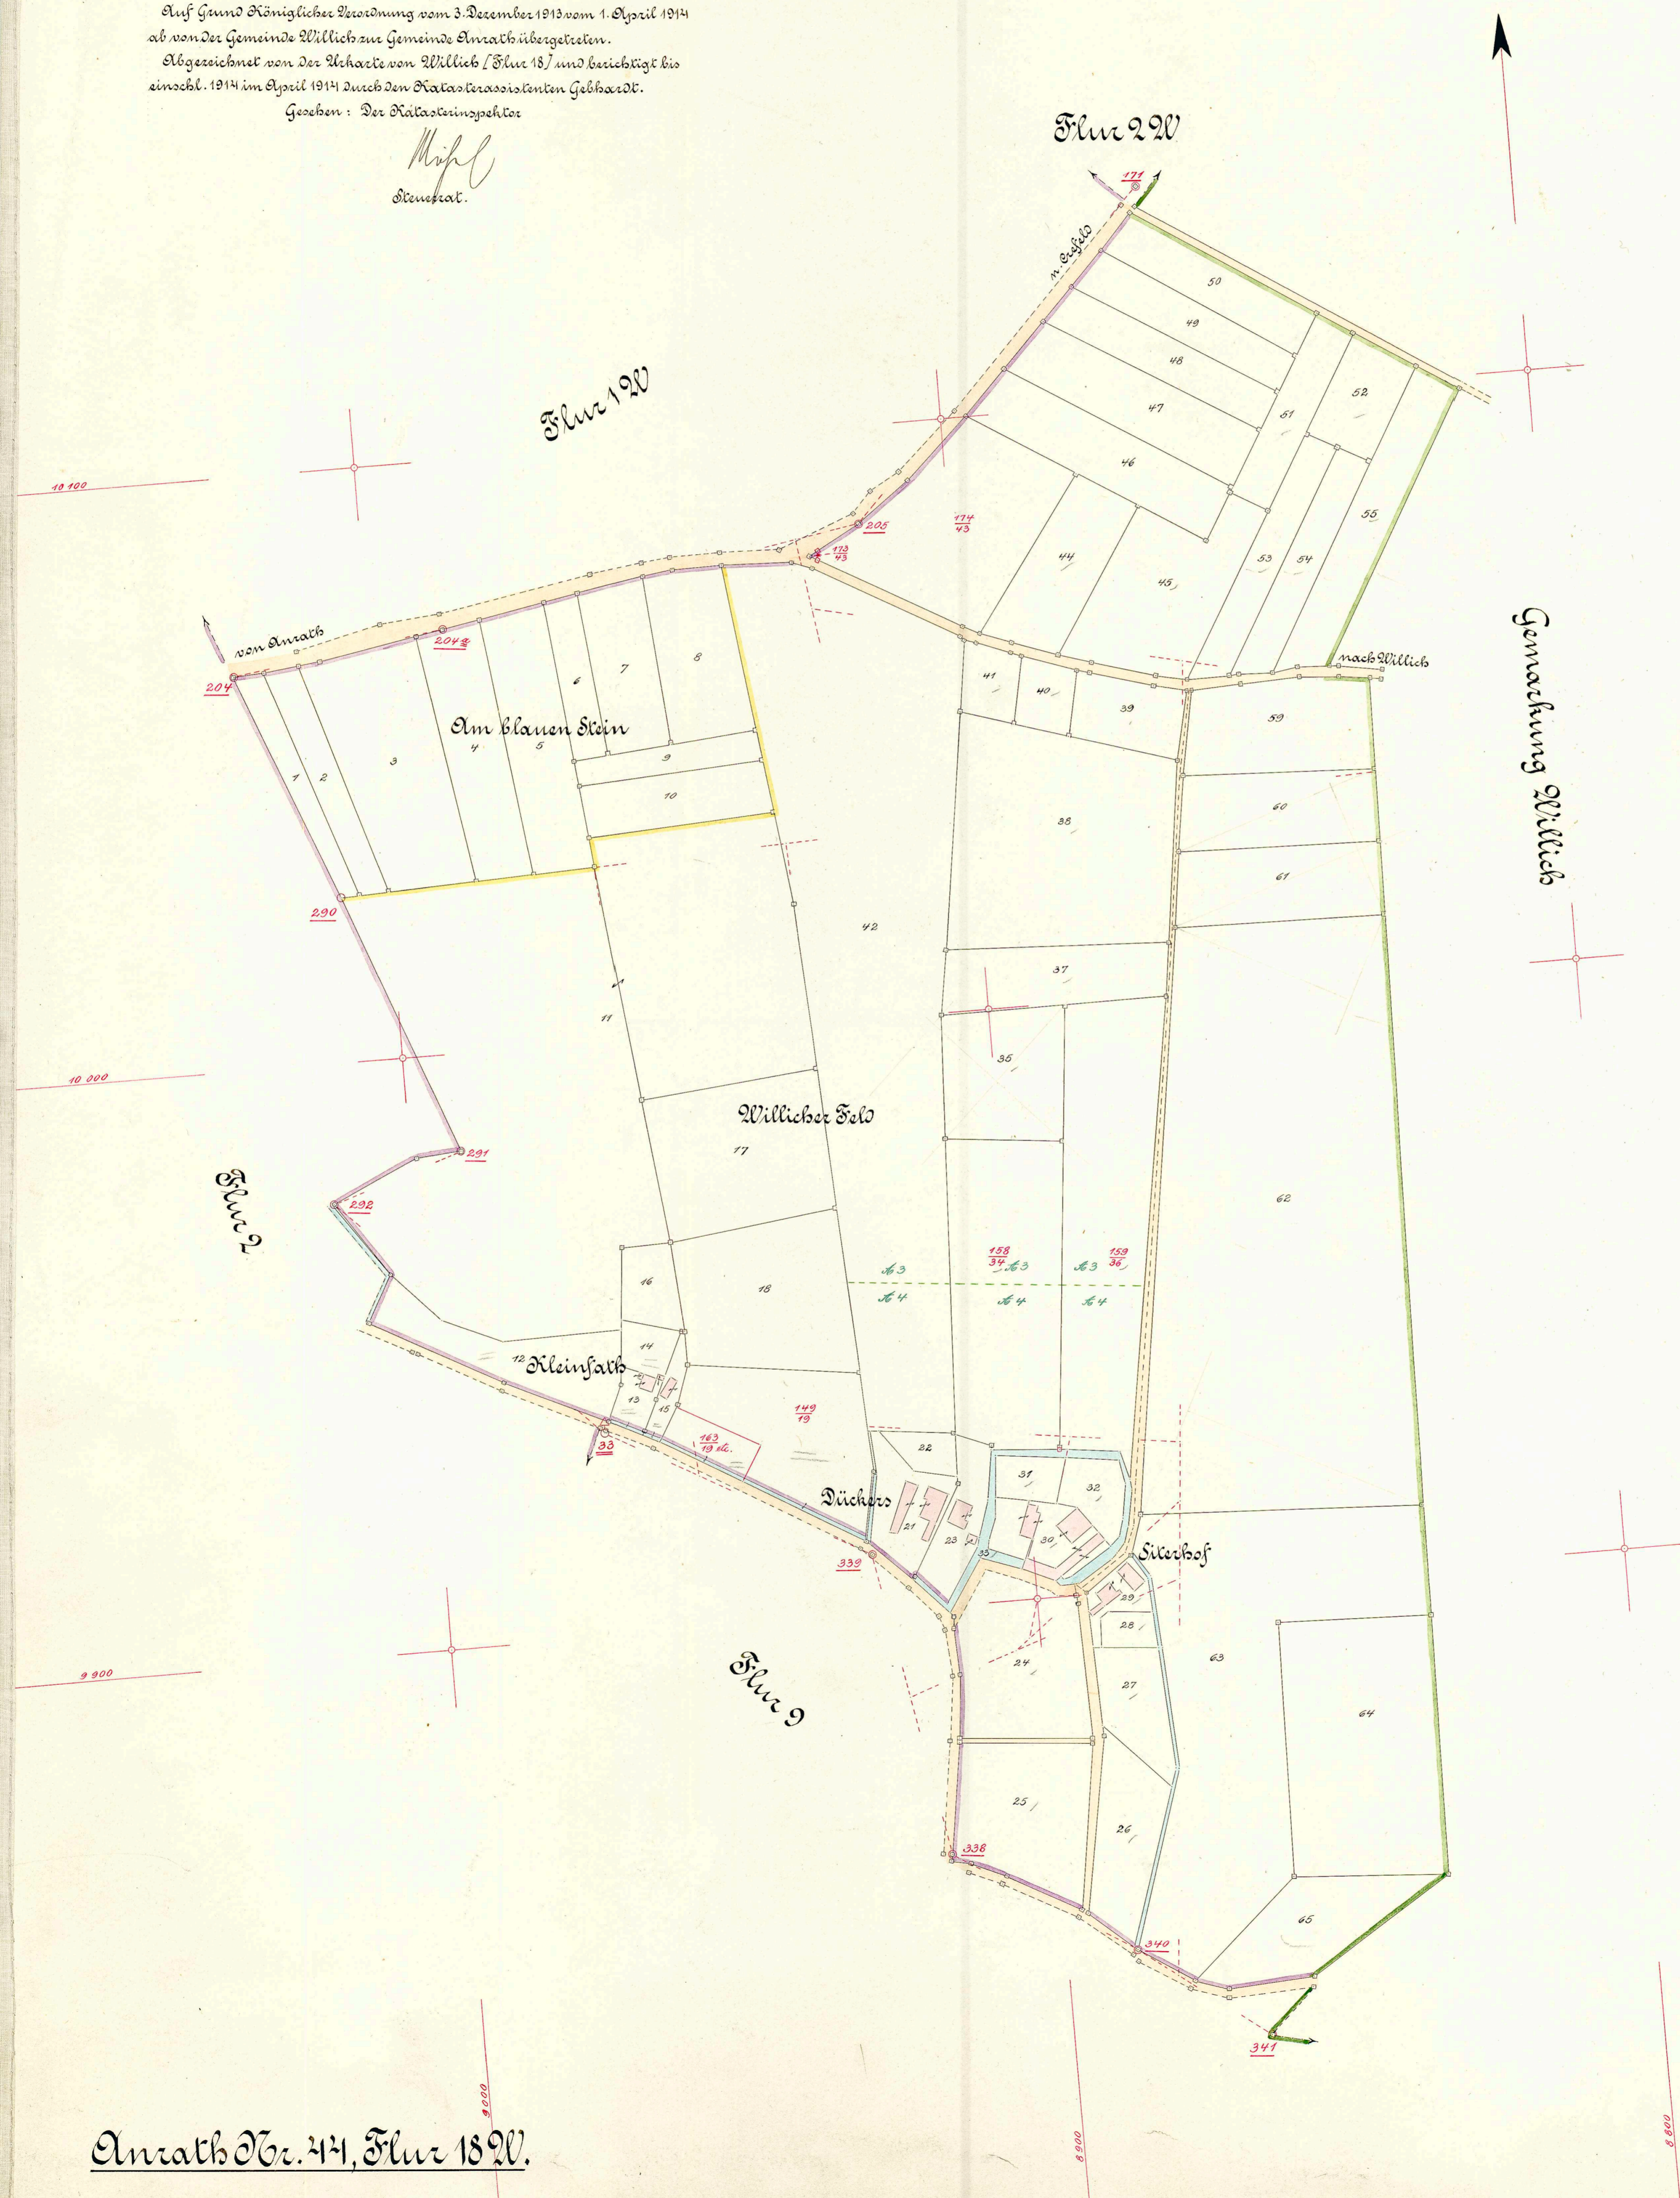

Anrath Nr. 44, Flur 18 W.