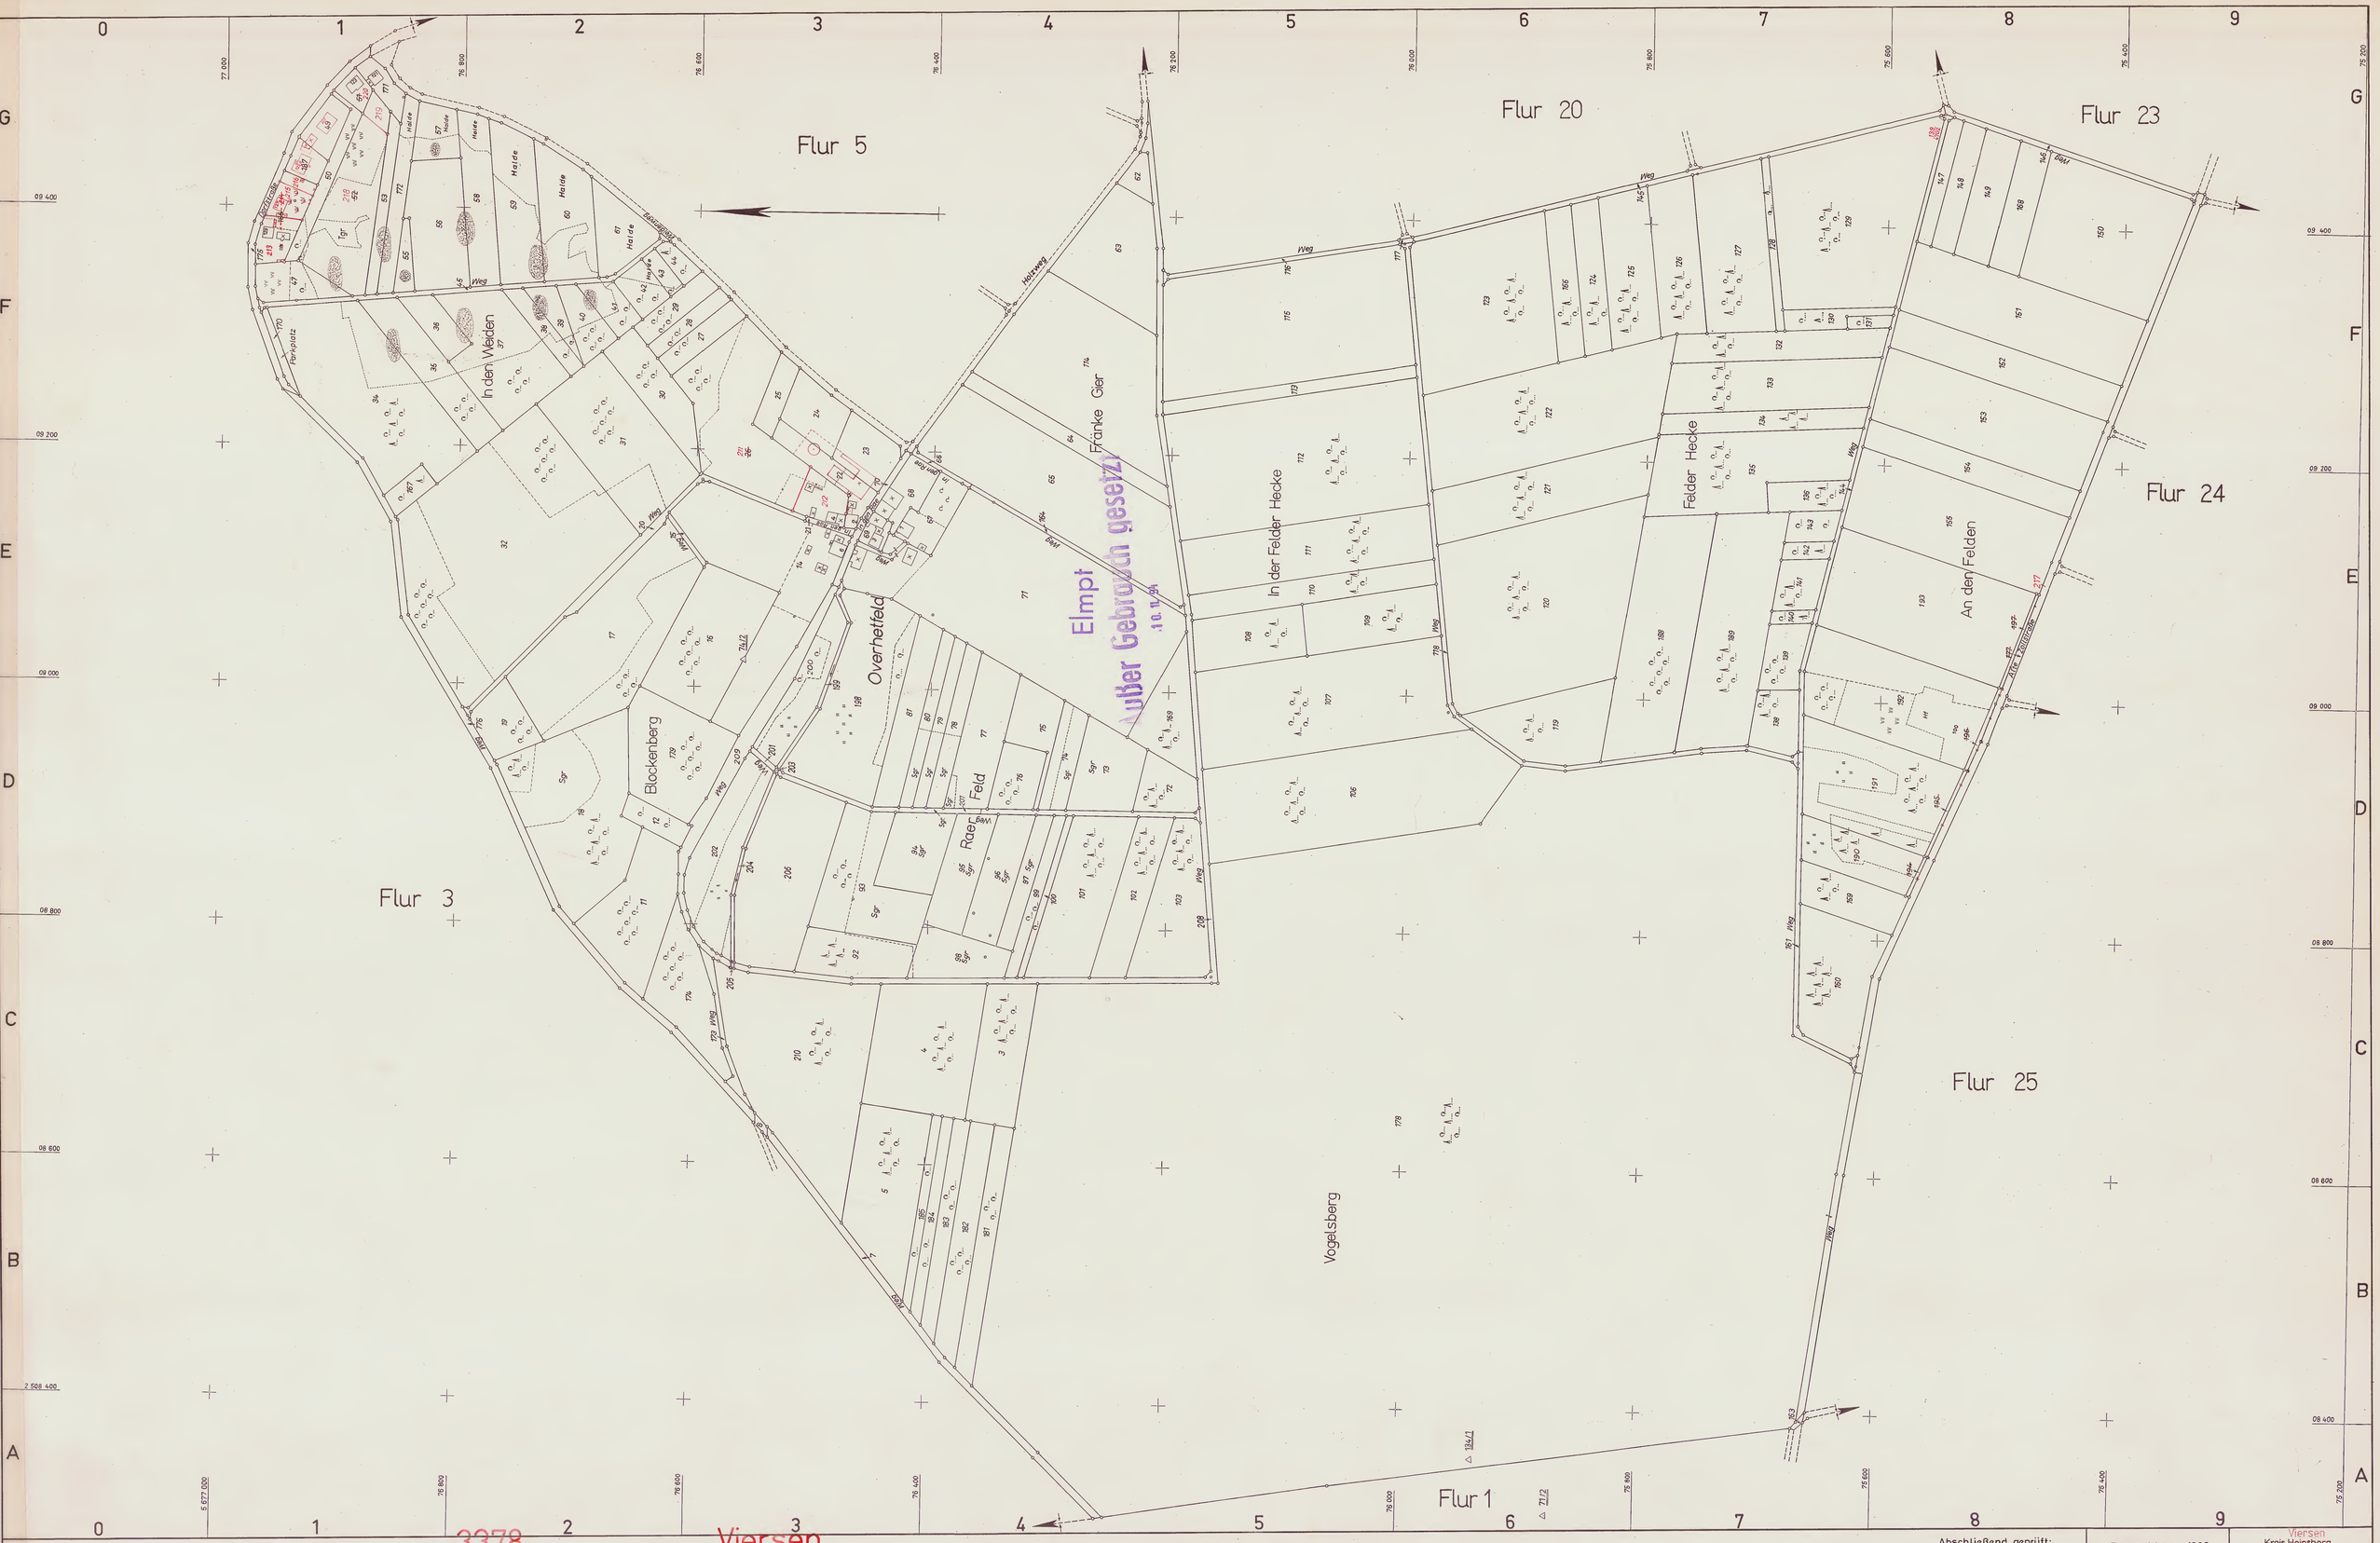

Flur 4 Gemarkung Elmpt Nr. ~~125~~ 3378 Kreis ~~Heinsberg~~ Viersen Maßstab 1:2000

Abschließend geprüft: Kr. O.Verm. Rat 13.12.1974

Flurbereinigung 1966
Feldvergleich 1972

Kreis ~~Heinsberg~~ Viersen
Katasteramt
1974